




JULKISIVU ETELÄÄN 1 : 100

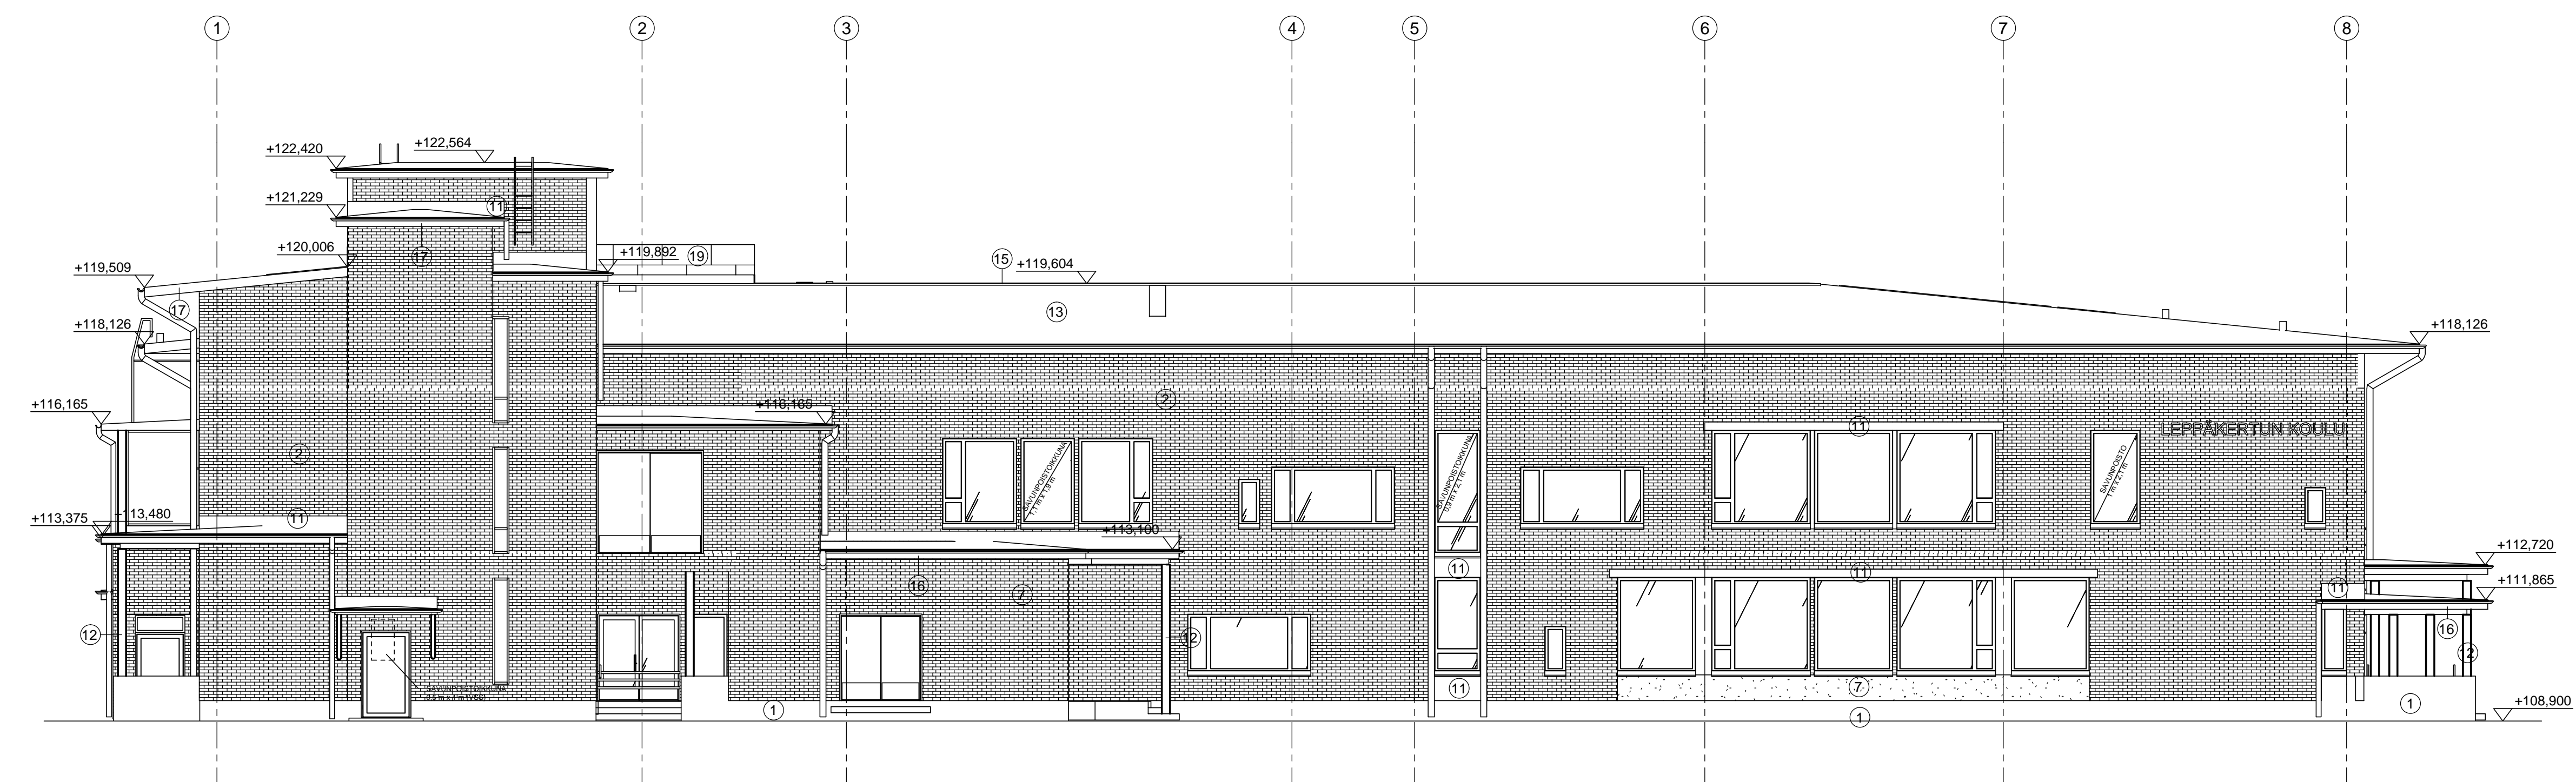

JULKISIVU LÄNTEEN 1 : 100

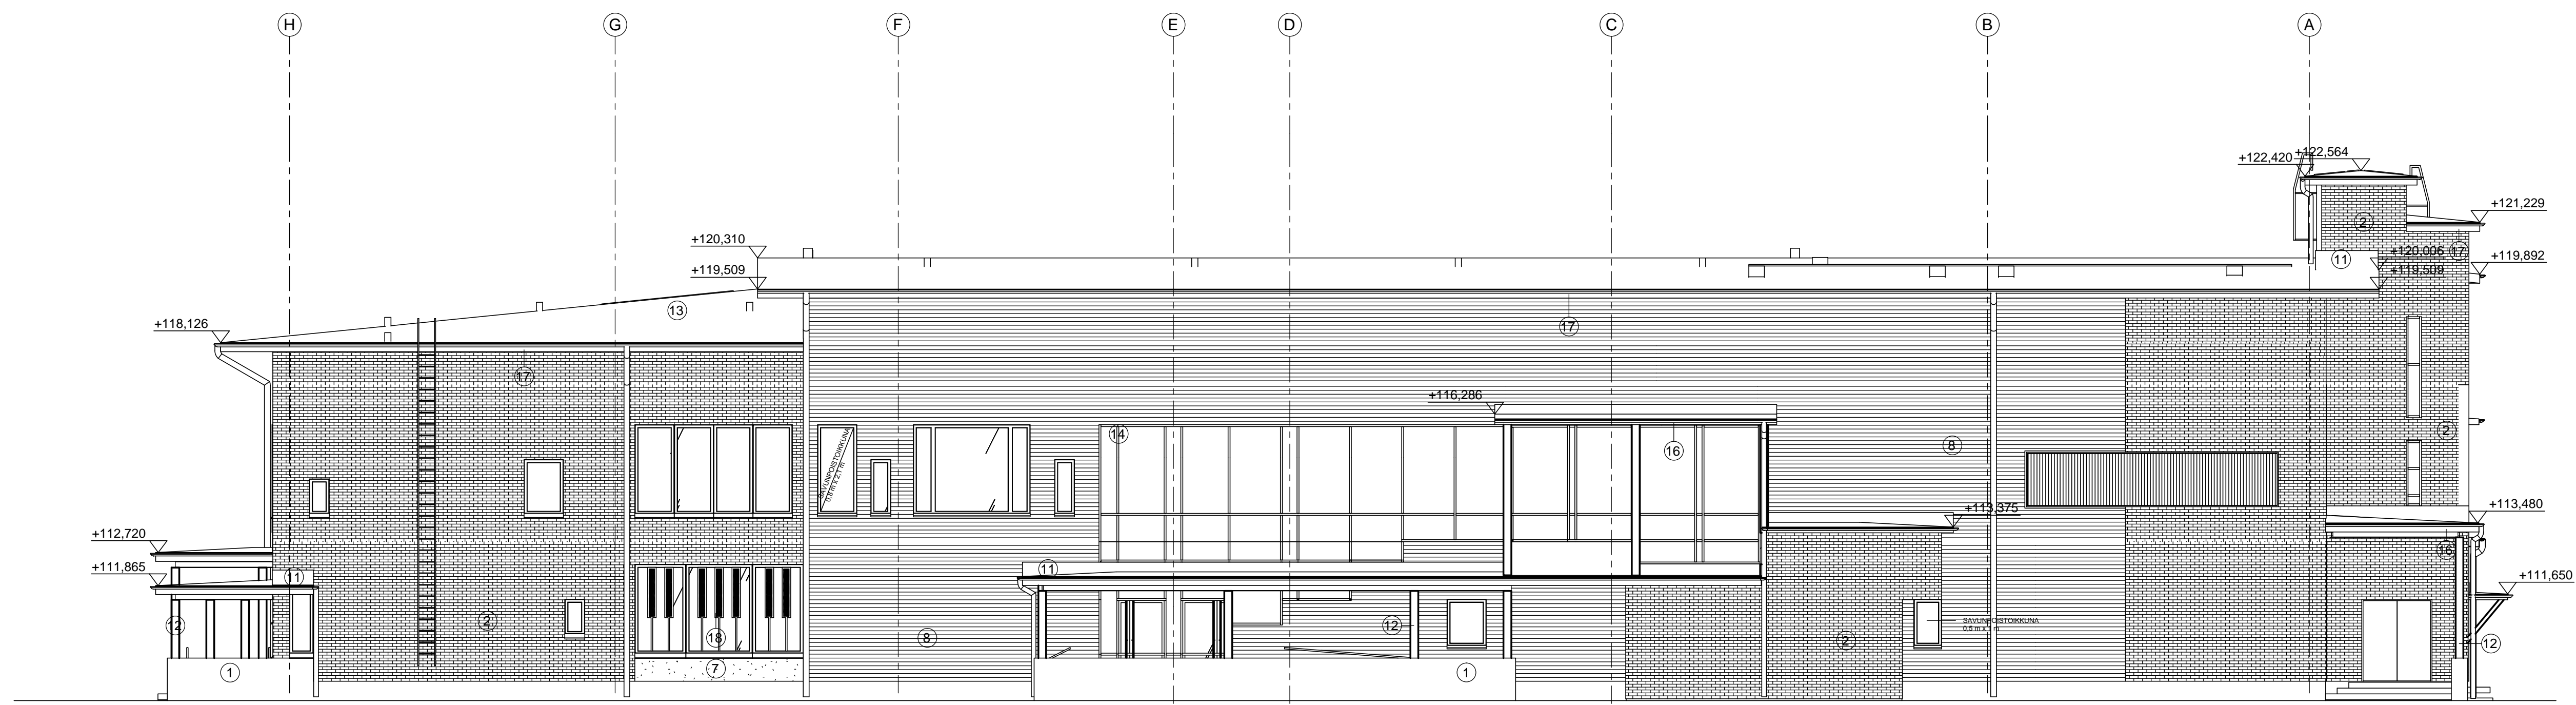

JULKISIVU POHJOISEEN 1 : 100

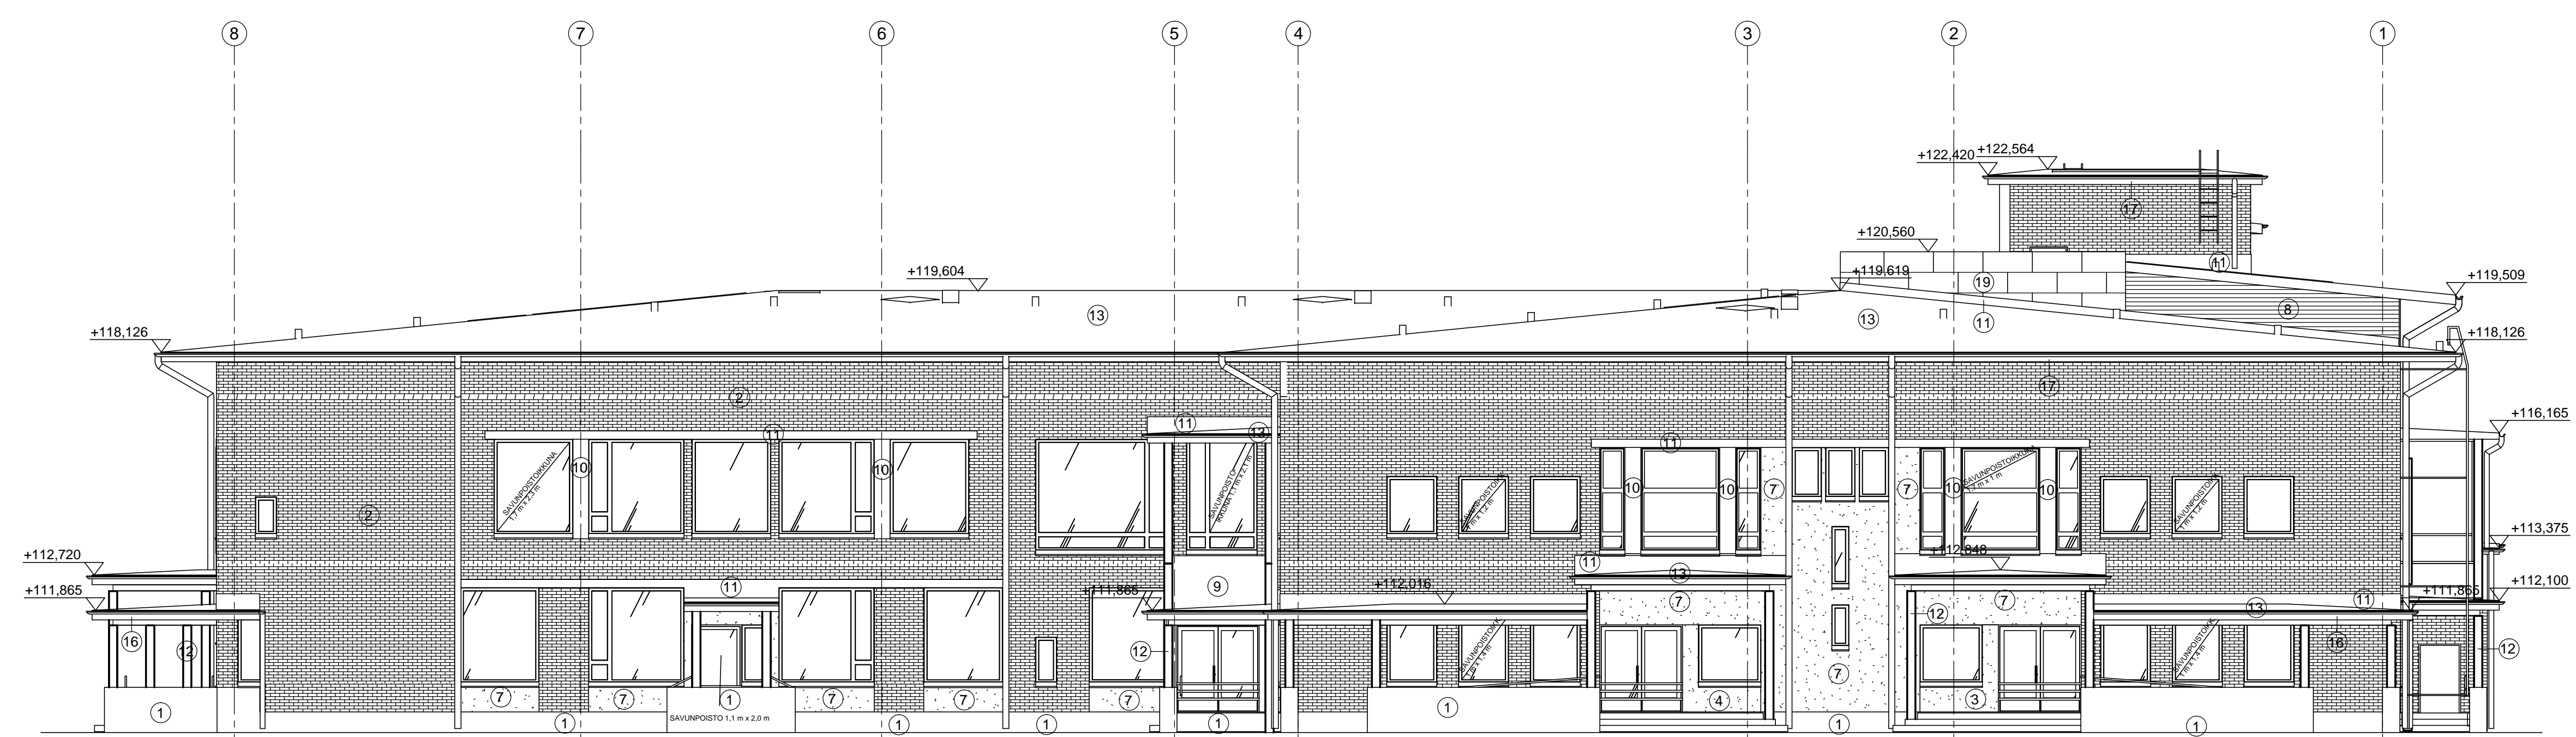

JULKISIVU ITÄÄN 1 : 100

JULKISIVUMATERIAALIT JA -VÄRIT:

1. SOKKELIT, SISÄÄNKÄYNTIEN MUURIT JA TASOT, PUHTAAKSI VALETTU BETONI
2. JULKISIVUTILI, WIENERBERGER PASTORALE WFD, PUNAISENKIRJÄVA, TASAJÄHMÄTÄ JA HIERRETTY, 215x102x6; SEKALIMITYS 1/2-LIMITYS, KS. TYÖSELITYS
3. JULKISIVURAPPAAUS, MAXIT CL291 KELTAINEN
4. JULKISIVURAPPAAUS, MAXIT CL311 PUNAINEN
5. JULKISIVURAPPAAUS, MAXIT CL342 SININEN
6. JULKISIVURAPPAAUS, MAXIT CL363 VIHREÄ
7. JULKISIVURAPPAAUS, MAXIT CL445 HARMAA
8. JULKISIVUPANEELI, TIKKURILA KUULTAVA PUUNSUOJA, 5081 KASTE
9. JULKISIVUPELTI, RST, KASTELTY PINTA
10. JULKISIVUPELTI, RST750 TIILENPUNAINEN
11. JULKISIVU- JA IKKUNAPELIT, RR45 METALLI, GRAFIITTI
12. PILARIT JA PALKIT, KUJASINIKITTY TERÄS
13. BITUMIKERMIKATE, TUMMAN HARMAA
14. OVIET, IKKUNAT JA TERÄSLUKKALASISEINÄT, RAL 7024 GRAFIITIN HARMAA
15. VESIKATON VARUSTEET, RR 45 METALLI, GRAFIITTI
16. KATOSTEN RÄYSTÄÄN ALUSET, PUU, TIKKURILA 570X, HARMAA
17. PÄÄKATON RÄYSTÄÄN ALUSET, PUU, TIKKURILA 570X, HARMAA
18. MUSIKKILUKOKAN SÄLEKÖT, RR 46 METALLI, MUSTA
19. JULKISIVULEVY, 500x1200, PUOLEN LEVYN LIMITYS, CEMBRIT PATINA, P333 RUSKEA

Arkkitehtitoimisto Art Michael Oyn suunnitellut mallintanut:

Kaupunginosa / Kyla	Korttel / Tila	Tontti / Rint	Vieromaiden merkintä
416	3	190	
Rakennusluokka	Projektin nimi	Projekti	Julkaisu no
UUDISRAKENNUS	LOPPUPIIRUSTUS		
Rakennusvaihe	Projektin sisältö	Mittakaava	
LEPPÄKERTUN KOULU	JULKISIVUT	1:100	
MONTANKESKIENTIE 9			
79100 LEPPÄVIRTA			
 SILLMAN ARKKITEHTITOIMISTO OY <small>ADJUNTOINTI JA SUUNNITTELU</small> <small>www.sillman.fi</small>	Työnumero	Projektin tunnus	Muoto
	1691	105-1	
 SILLMAN ARKKITEHTITOIMISTO OY <small>ADJUNTOINTI JA SUUNNITTELU</small> <small>www.sillman.fi</small>	Suunnittelija	Tekijä	
	ARK		
<small>Vastuullinen suunnittelija: JONAS SILLMAN, arkkitehti</small> <small>16.11.2018</small>	Hakemuksen numero	Projektin tunnus	Muoto
	1691	105-1	

Korvas Arkkitehtitoimisto Art Michael Oyn piirustuksen:

Kaupunginosa / Kyla	Korttel / Tila	Tontti / Rint	Vieromaiden merkintä
Rakennusluokka	Projektin nimi	Projekti	Julkaisu no
Rakennusvaihe	Projektin sisältö	Mittakaava	
ARKKITEHTITOIMISTO ART MICHAEL OY	Työnumero	Projektin tunnus	Muoto
 <small>16100 HEIKKILÄNKI</small> <small>00100 HELSINKI</small> <small>+358 207 983 200</small> <small>art@michael-artmichael.fi</small> <small>www.artmichael.fi</small>	Suunnittelija	Tekijä	
	ARK		
<small>Vastuullinen suunnittelija: Art Michael, arkkitehti SAFA</small>	Päiväys	Suunnitelma	Keskustelu
		ARK	